
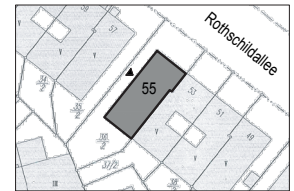
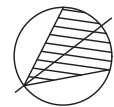


ROTHSCHILDALLEE 55

VORABZUG

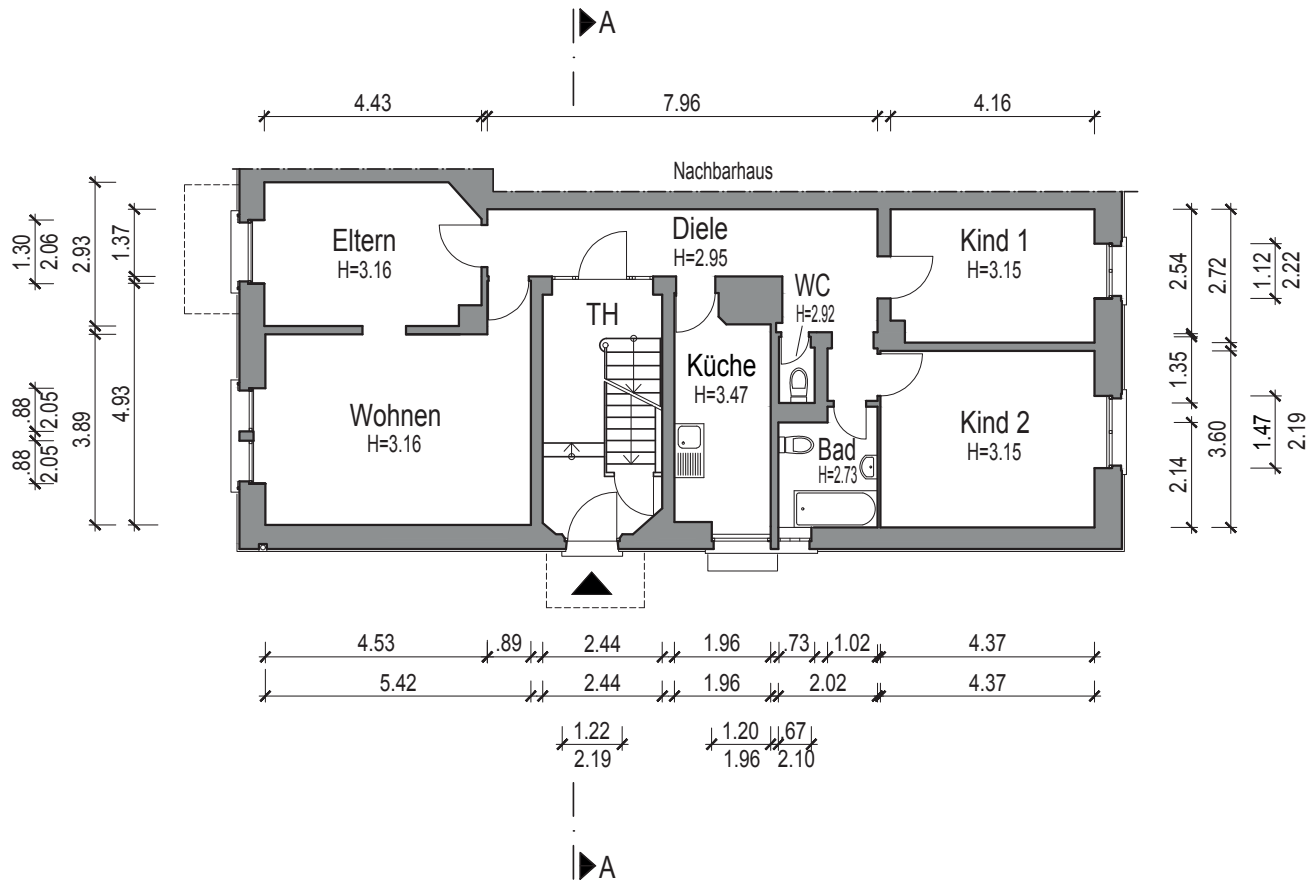

AUFTRAGGEBER:
 Gutleutstraße 5 GmbH
 c/o Vesta Immobilien
 Luginsland 1
 60313 Frankfurt

Bestandsplan

PROJEKT: Rothschildallee 55
 60389 Frankfurt am Main

PLAN: Grundriss EG M 1:100
PLAN - NR: 2 09/2017

Rothschildallee 55