
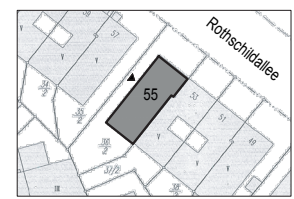
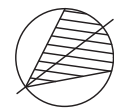


# ROTSCHILDALLEE 55

VORABZUG

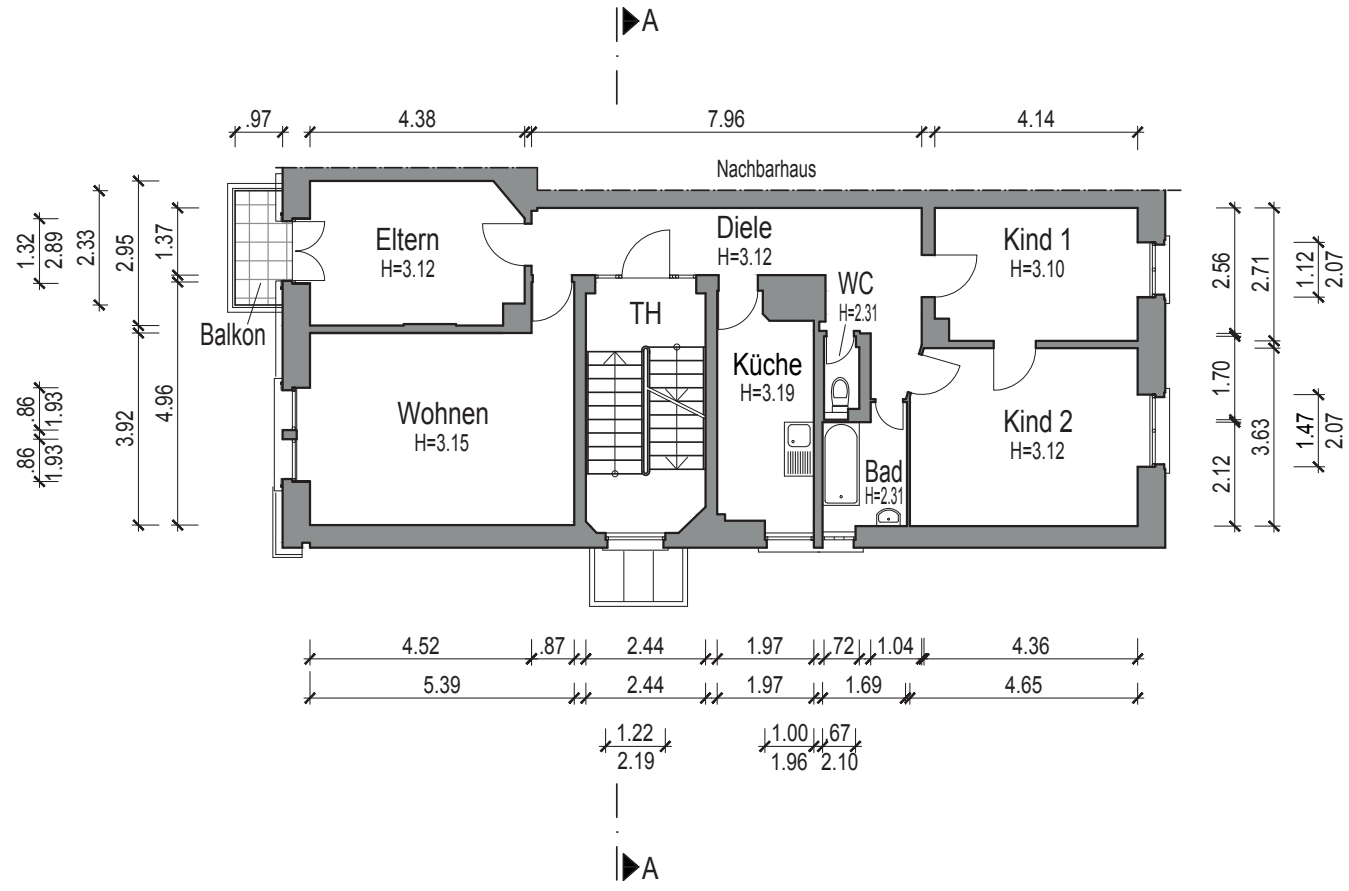

AUFTRAGGEBER:

Gutleutstraße 5 GmbH  
 c/o Vesta Immobilien  
 Luginsland 1  
 60313 Frankfurt

## Bestandsplan

PROJEKT: Rothschildallee 55  
 60389 Frankfurt am Main

PLAN: Grundriss 1.OG  
 PLAN - NR: 3

M 1:100  
 09/2017

Rothschildallee 55